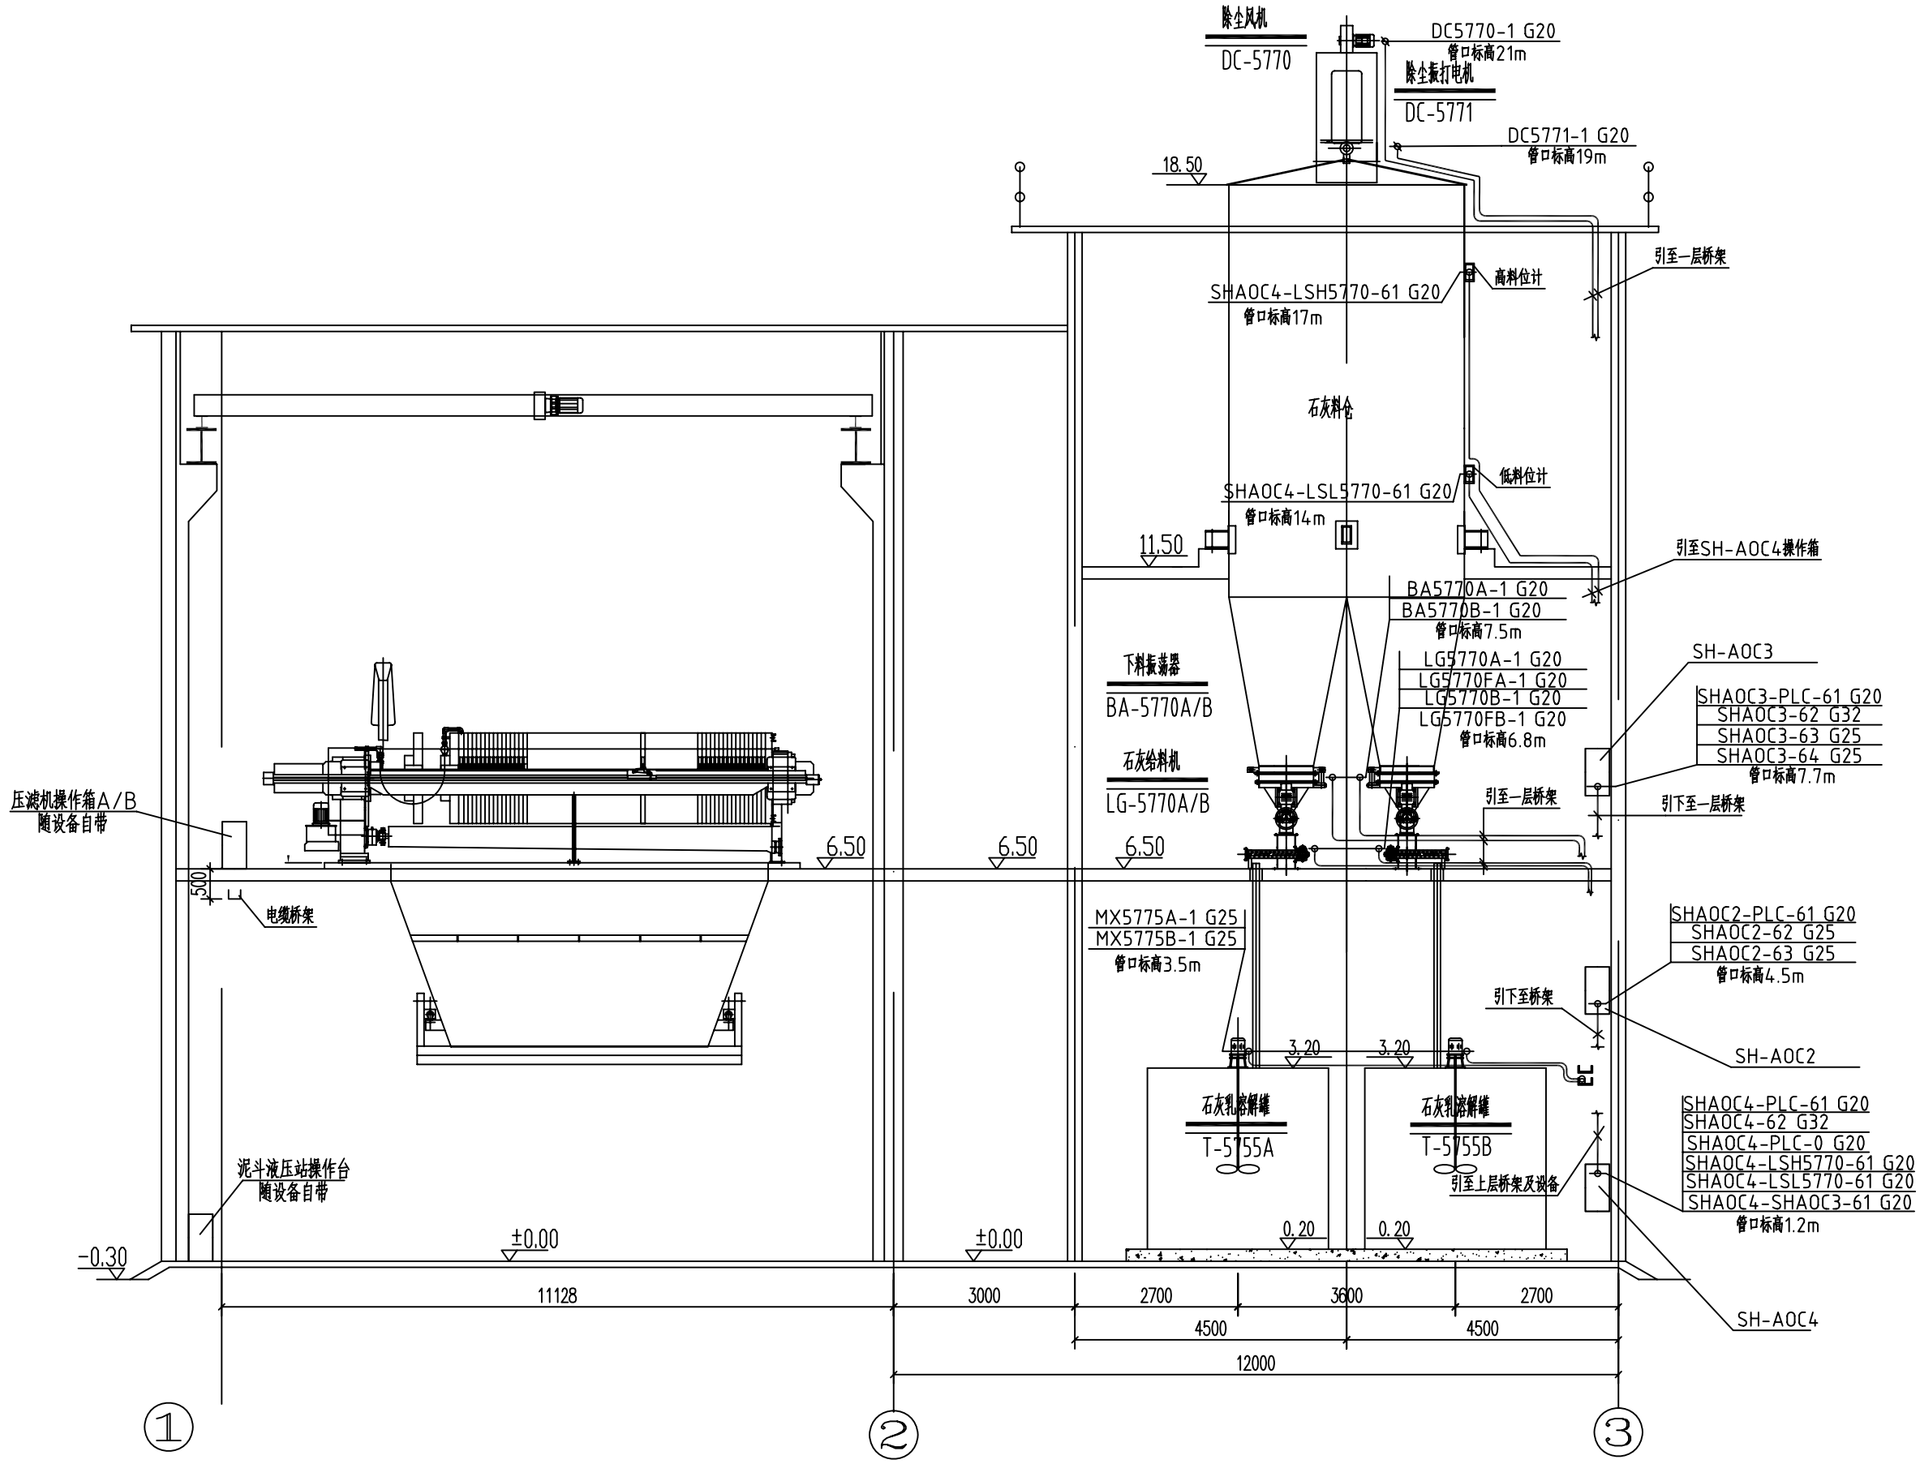

3-3剖 面 图

修改号	a	b	c	d	e	f
批 准						
修改人						
日 期						

审 定		合同号	
审 核		专 业	电气
校 对		设计阶段	竣工图
设 计		比 例	

中冶集团北京冶金设备研究设计总院
上海东振环保工程技术有限公司

广西柳州钢铁（集团）公司
1550冷轧板带工程废水处理站
电气管线布置图

图号 07-01LZG电2－08

日 期 08-7 页 次 4/6